

Identyfikator: G.6642.391.2022  
Zlecenie: 22-152

Woj. śląskie

Gmina: Jastrzębie Zdrój

Miejscowość: Jastrzębie Zdrój, ul. Witczaka

Jedn. ewid. 246701\_1 Jastrzębie Zdrój

Obręb: 0008 Jastrzębie Zdrój

Id działki: 246701\_1.0008.AR.2.1093/41

1090/41

1105/41

## Geodezyjna inwentaryzacja powykonawcza

skala 1 : 500


Sekcja 2000: 6.123.26.21.4.3.6.122.26.01.2.1

ul. 1 Maja 186, 44-340 Godów

NIP: 6472581496

REGON: 369176954, KRS 0000712486

tel: 52 521 121, 606 679 528, biuro@pimap.pl

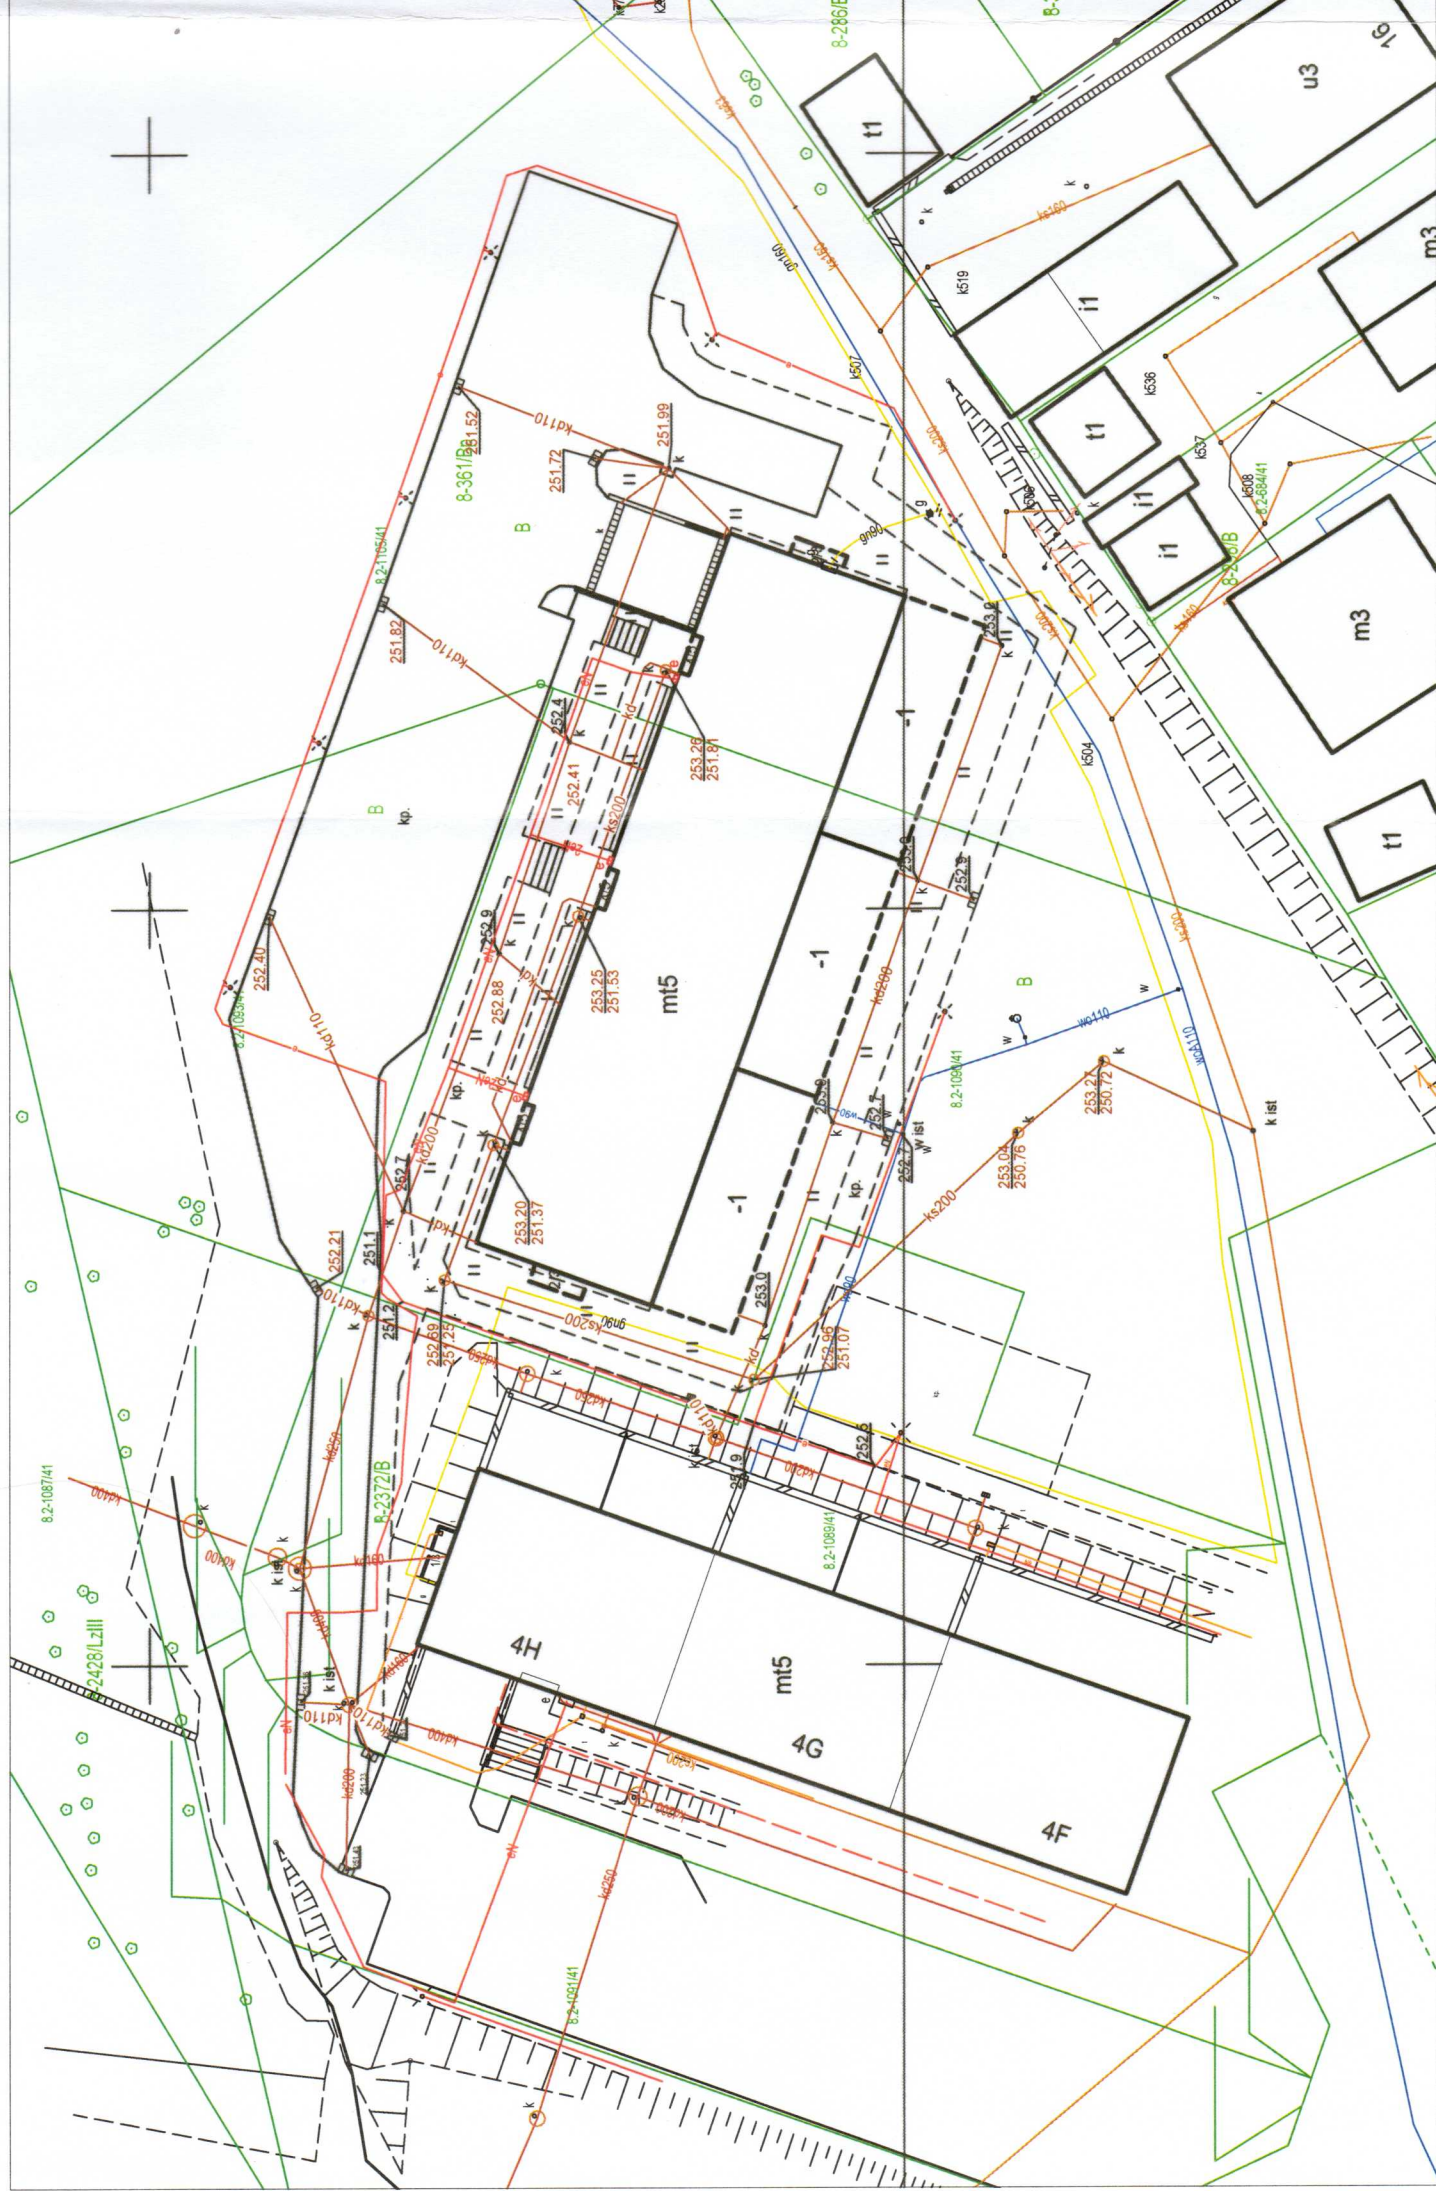

Podświadczam, że niniejszy dokument został opracowany w wyniku prac geodezyjnych i kartograficznych, których rezultaty zawiera operat techniczny pozytywnie zweryfikowany.  
Jednocześnie informuję, że jestem świadomy odpowiedzialności karnej za złożenie fałszywego oświadczenia.

Identyfikator zgłoszenia prac geodezyjnych  
Organ służby geodezyjnej, który otrzymał zgłoszenie

G.6642.391.2021

Prezydent Miasta Jastrzębie Zdrój

Wykonawca prac geodezyjnych

PIMAP sp. z o.o.

Nr oraz data sporządzenia dokumentu zawierającego wynik pozytywnej weryfikacji

Protokół Weryfikacji  
Nr OPN P.2467.2022.1260  
z dn. 06.12.2022 r.

Imię i nazwisko oraz nr uprawnień zawodowych kierownika prac

**PIMAP sp. z o.o.**  
**Bartosz Kłosok**  
GEODETA UPRAWNIONY  
Upr. nr 23957

Podpis wykonawcy prac geodezyjnych

**PIMAP sp. z o.o.**  
**Bartosz Kłosok**  
GEODETA UPRAWNIONY  
Upr. nr 23957